

Муниципальный проект благоустройства дворовой территории коммунального двора № 8.А.


Согл

УТВЕРЖДАЮ

Директор ООО "УК "Управдом- Центр"
А. В. Борисов



20 г.

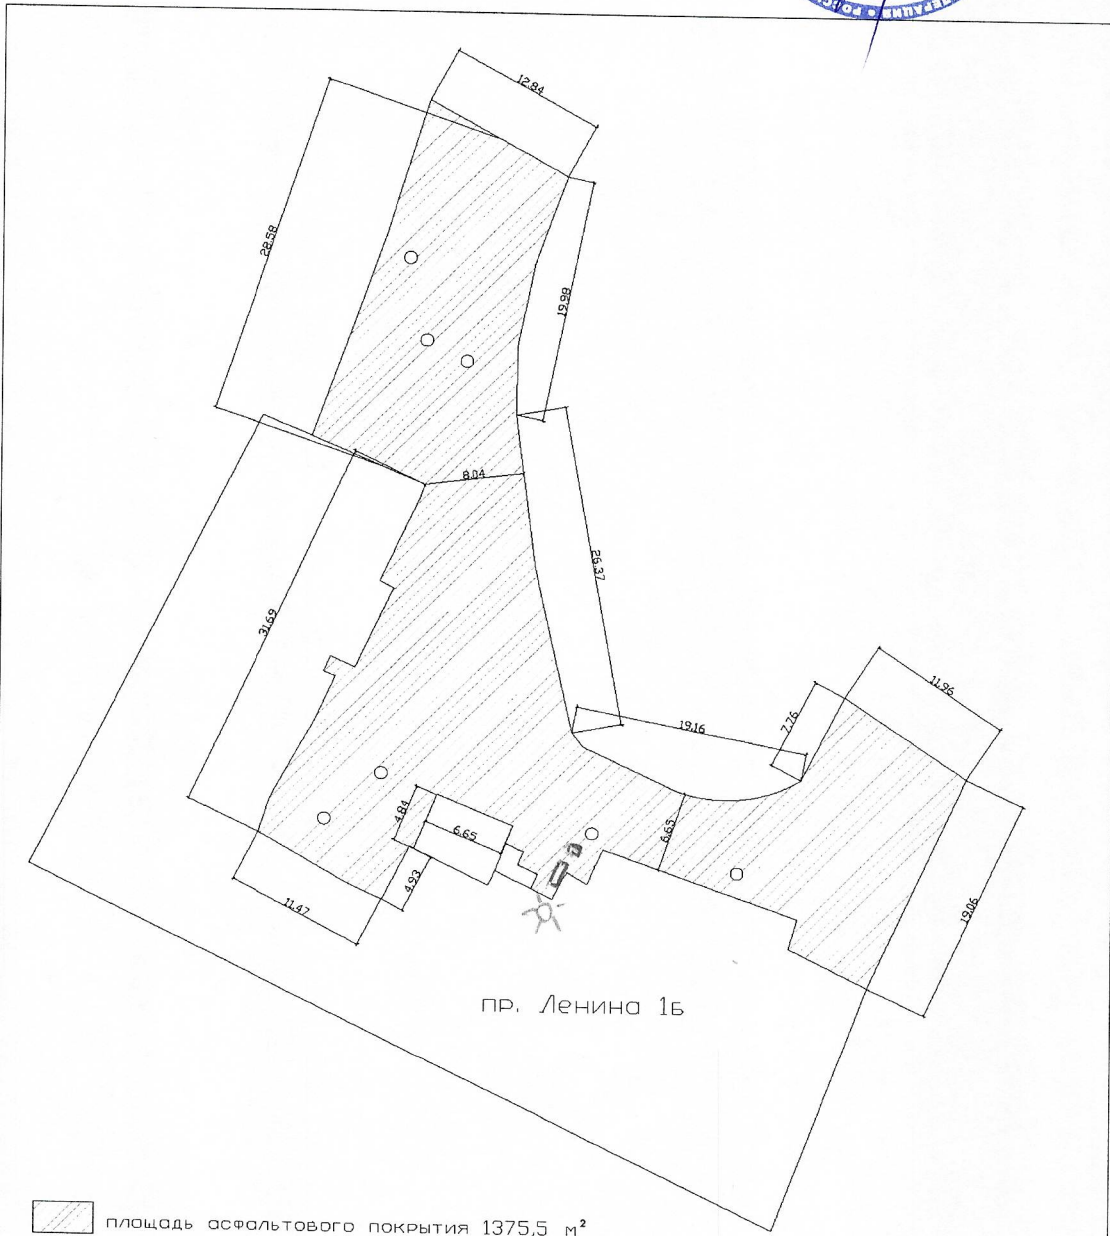

 площадь асфальтового покрытия 1375,5 м²

			Ремонт асфальтобетонного покрытия по адресу: г. Дзержинск,			
Должность	Ф.И.О.	Подпись	Дата	Стадия	Лист	Листов
Исполнительная схема асфальтового покрытия						