









Директор ООО "УК ЧИСТЫЙ БЕРЕГ" *И.И. Мещеряков*

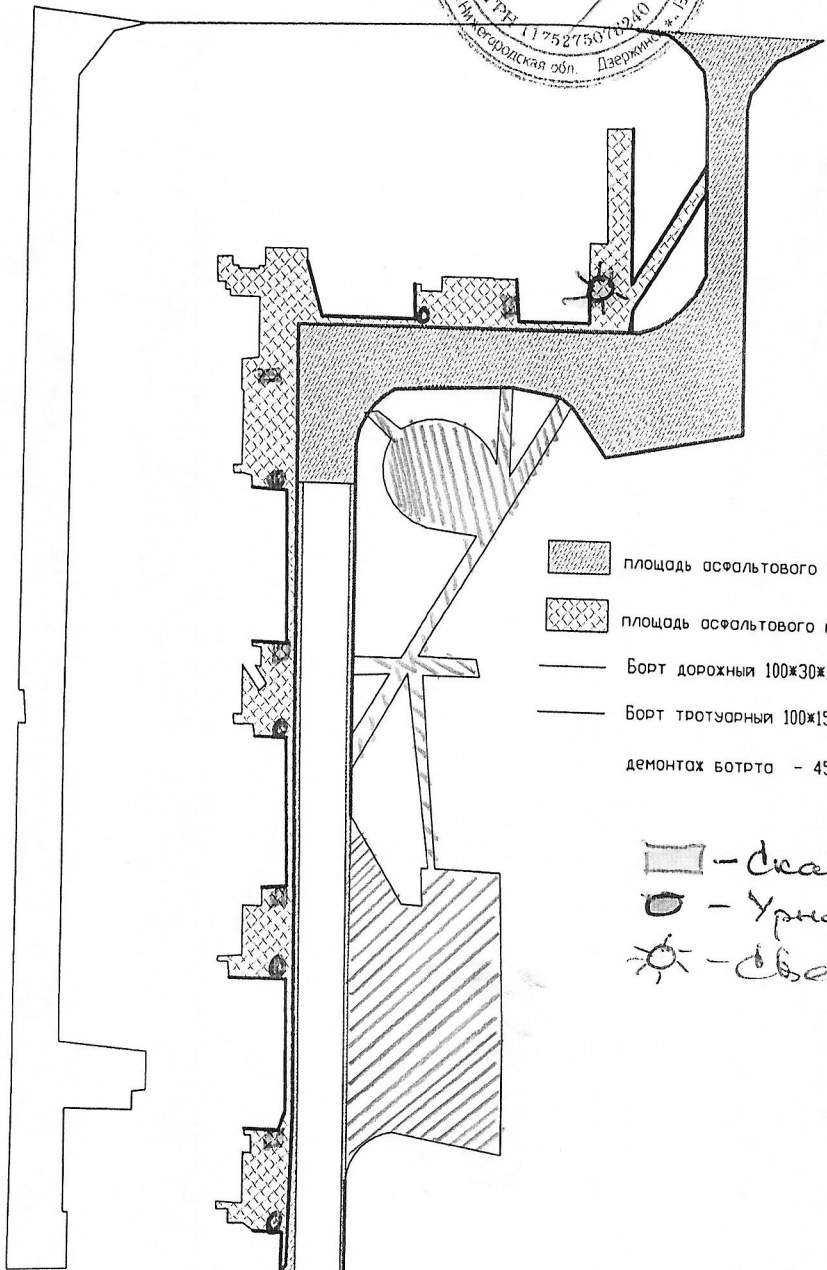


-  площадь асфальтового покрытия 1313 м²
-  площадь асфальтового покрытия 481 м²
-  Борт дорожный 100*30*15 - 303 м.п.
-  Борт тротуарный 100*15*8 - 152 м.п.
- демонтаж бортов - 455 м.п.




 
-  - Скамейка
-  - Урна
-  - Светильник

Ремонт асфальтобетонного покрытия по адресу:			
г. Дзержинск, <i>СКОКАЯ НАБЕРЕЖНАЯ, 9. 15²</i>			
<i>(МИНИМАЛЬНЫЙ ПЕРЕЧЕНЬ)</i>			
Должность	Ф.И.О.	Подпись	Дата
Глизионер	Слепов В.М.		
Прораб	Рашка В.Г.		
Гедезист	Потапов А.А.		
Проверил			
Исполнительная схема асфальтового покрытия			Стодия
			Лист
			Листов
			ИД
			000*КапДорСтрой-НН*


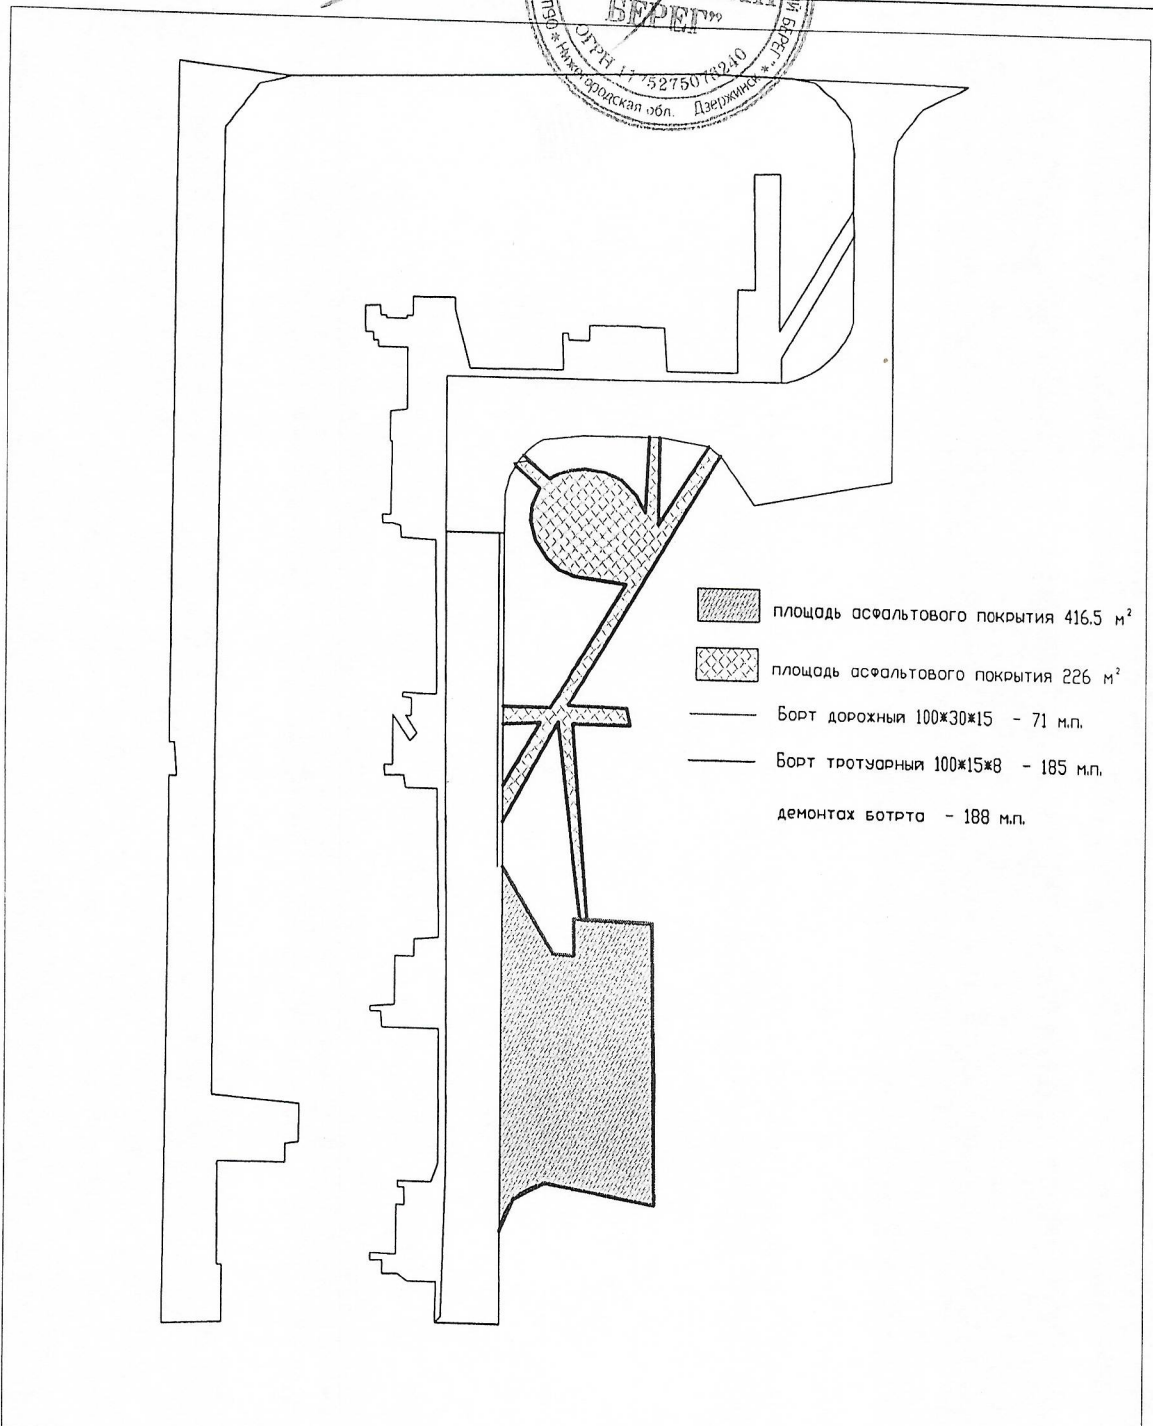

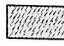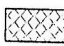-  площадь асфальтового покрытия 416,5 м²
-  площадь асфальтового покрытия 226 м²
-  Борт дорожный 100*30*15 - 71 м.п.
-  Борт тротуарный 100*15*8 - 185 м.п.
- демонтаж бортов - 188 м.п.

				Ремонт асфальтобетонного покрытия по адресу:		
				<i>(ДОП. ТЕРРИТОРИЯ)</i>		
Должность	Ф.И.О.	Подпись	Дата	Стадия	Лист	Листов
Глизионер	Слепов В.М.			ИД		
Прораб	Рашка В.Г.			000"КапДорСтрой-НН"		
Геодезист	Потапов А.А.					
Проверил						
				Исполнительная схема асфальтового покрытия		

