


УТВЕРЖДАЮ

Директор ООО "УК "Управдом- Центр"
А. В. Борисов



20 г.

*Дизайн-проект
благоустройства
дворовой территории
Сосновка
Собственник
кв. 43
Октябрьская 72
Римашева ИВ*

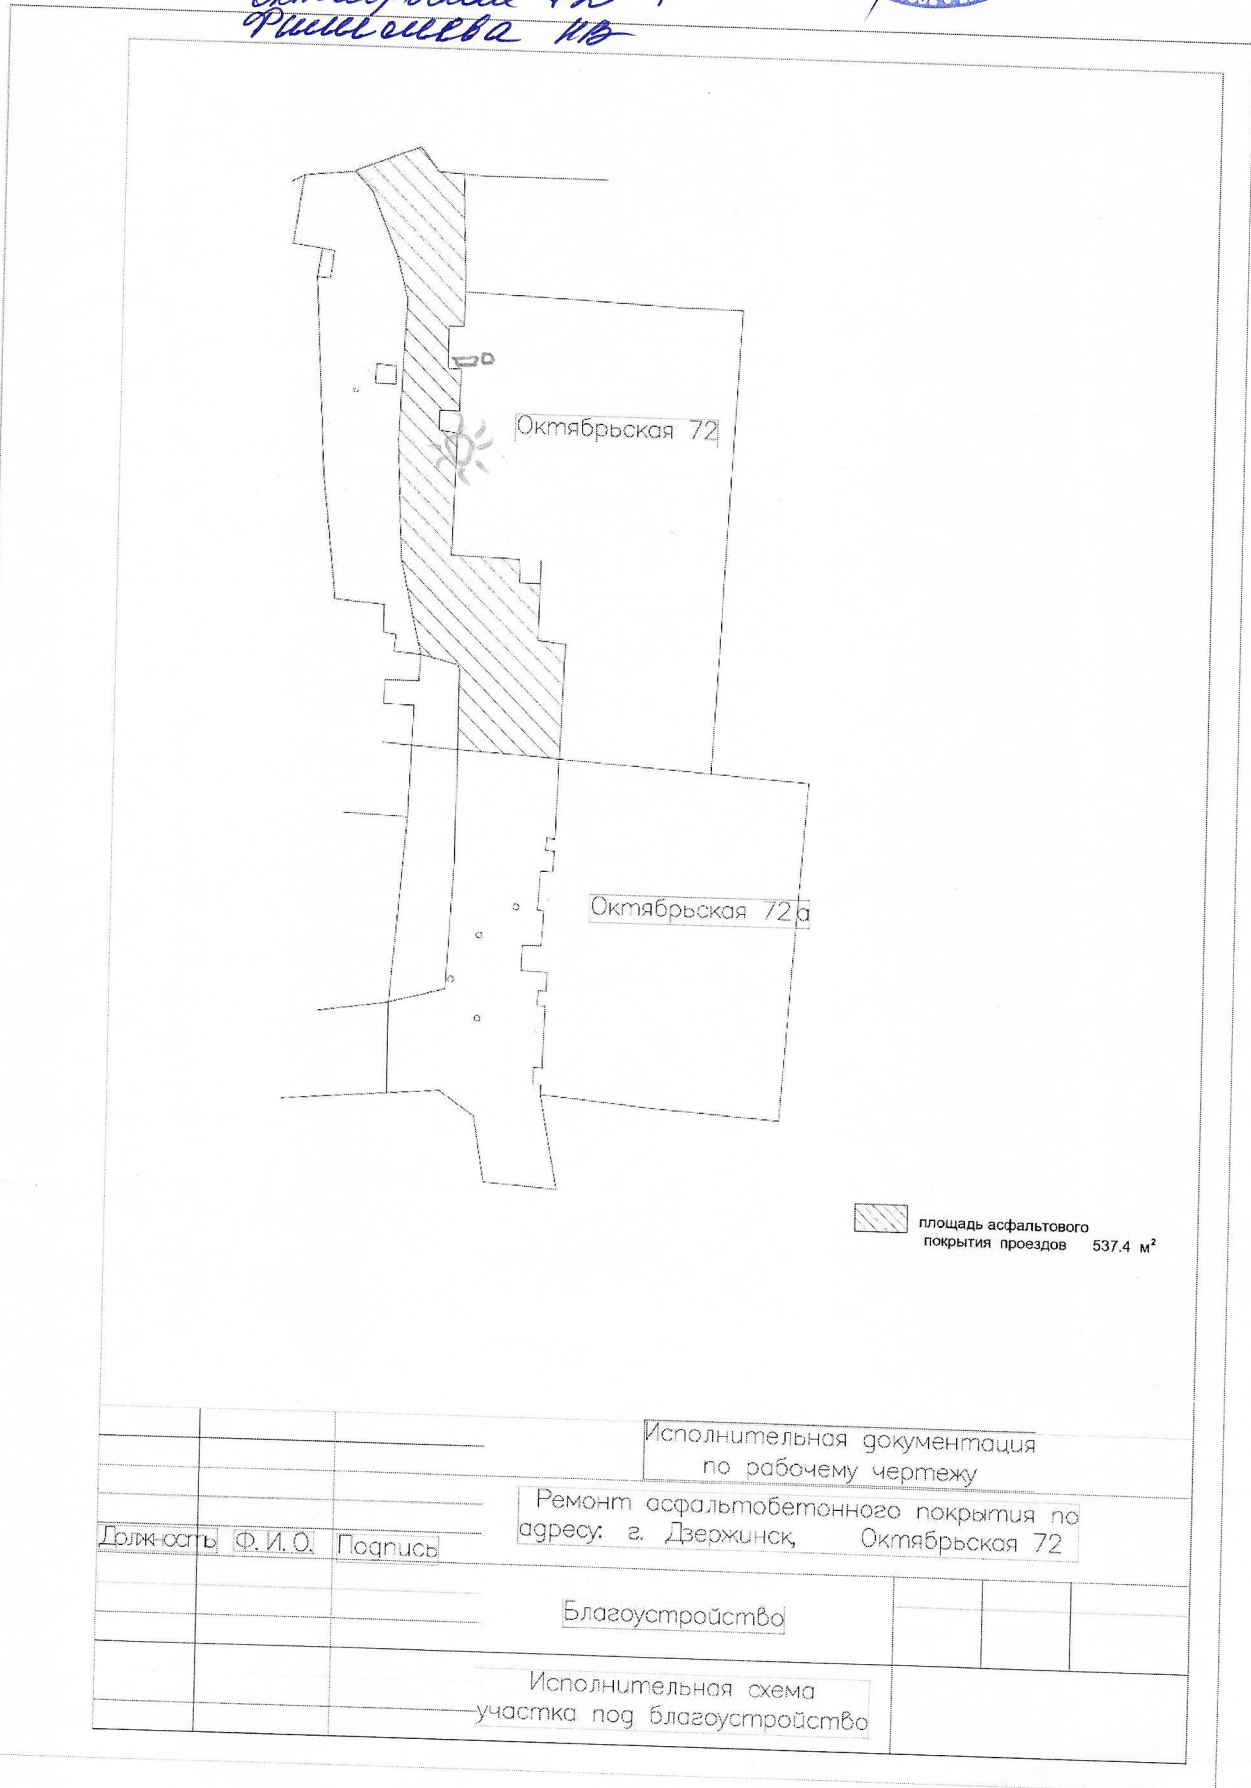

		Исполнительная документация по рабочему чертежу	
		Ремонт асфальтобетонного покрытия по адресу: г. Дзержинск, Октябрьская 72	
Должность	Ф.И.О.	Подпись	
		Благоустройства	
		Исполнительная схема участка под благоустройство	