




Квартал  
участков  
объединенных

ДИРЕКТОР ООО «ДЭК»  
ДЕНИСОВА Г. А.

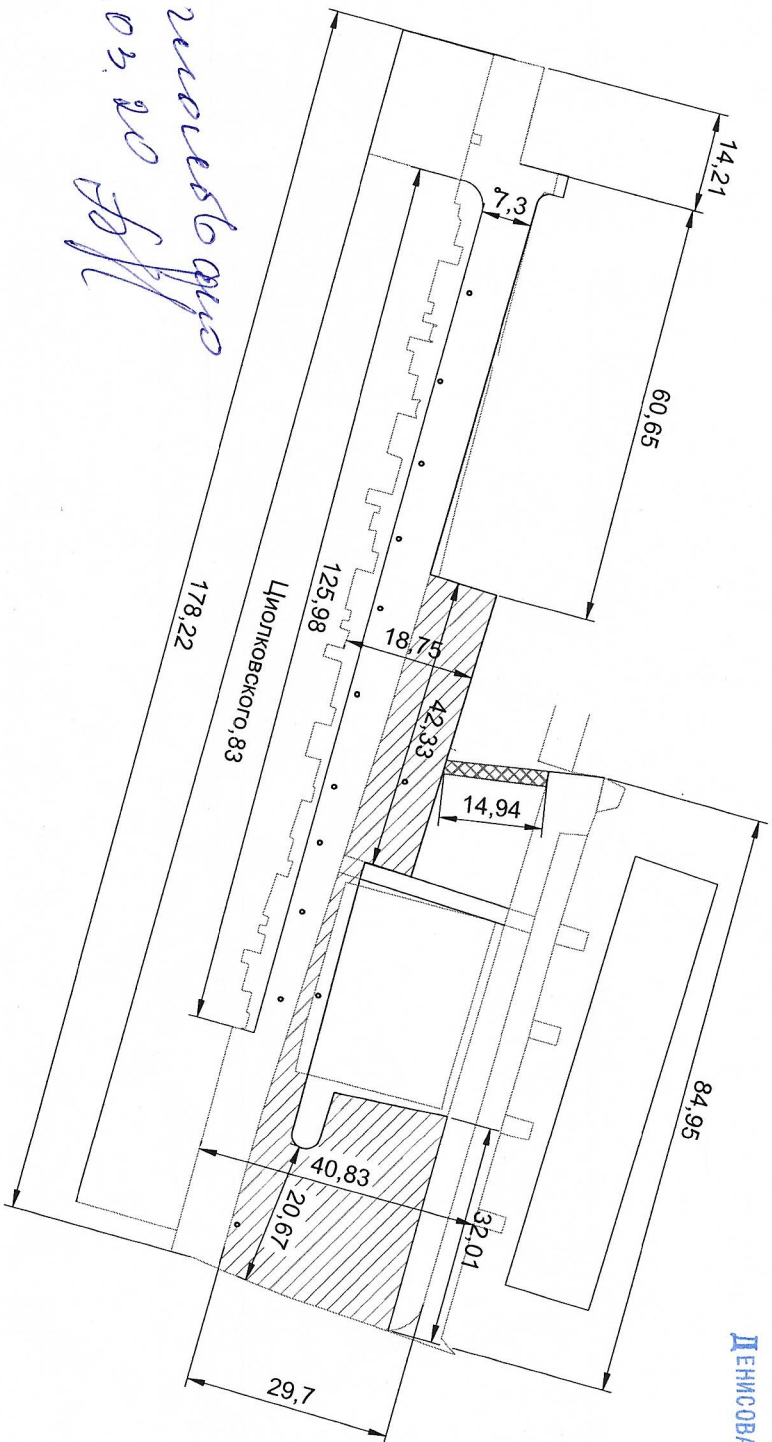

Возмещение  
13.03.20 БВ

площадь асфальтового покрытия проездов 1253.7 м²

площадь асфальтового покрытия тротуаров 31.1 м²

высотное регулирование колодцев 3 шт

Бордюр тротуарный 100\*20\*8 - 30 м.п.

Бордюр дорожный 100\*30\*15 - 121 м.п.

Должность	Ф.И.О.	Подпись	Дата

Исполнительная документация  
по рабочему чертежу

Ремонт асфальтобетонного покрытия по адресу:  
г. Дзержинск, Циолковского, 83

Благоустройство

Исполнительная схема  
участка под благоустройство