

- площадь асфальта 683 м²
- Бордюр дорожный 100*30*15 - 224 м.п.
- высотное регулирование колодцев 3 шт

△ - урна
 I - лавочка
 ☀ - светильник

Должность	Ф.И.О.	Подпись	Дата


Исполнительная документация
 по рабочему чертежу
 Ремонт асфальтобетонного покрытия по адресу:
 г. Дзержинск, ул. Чапаева 26

Благоустройство




Исполнительная схема
 участка под благоустройство



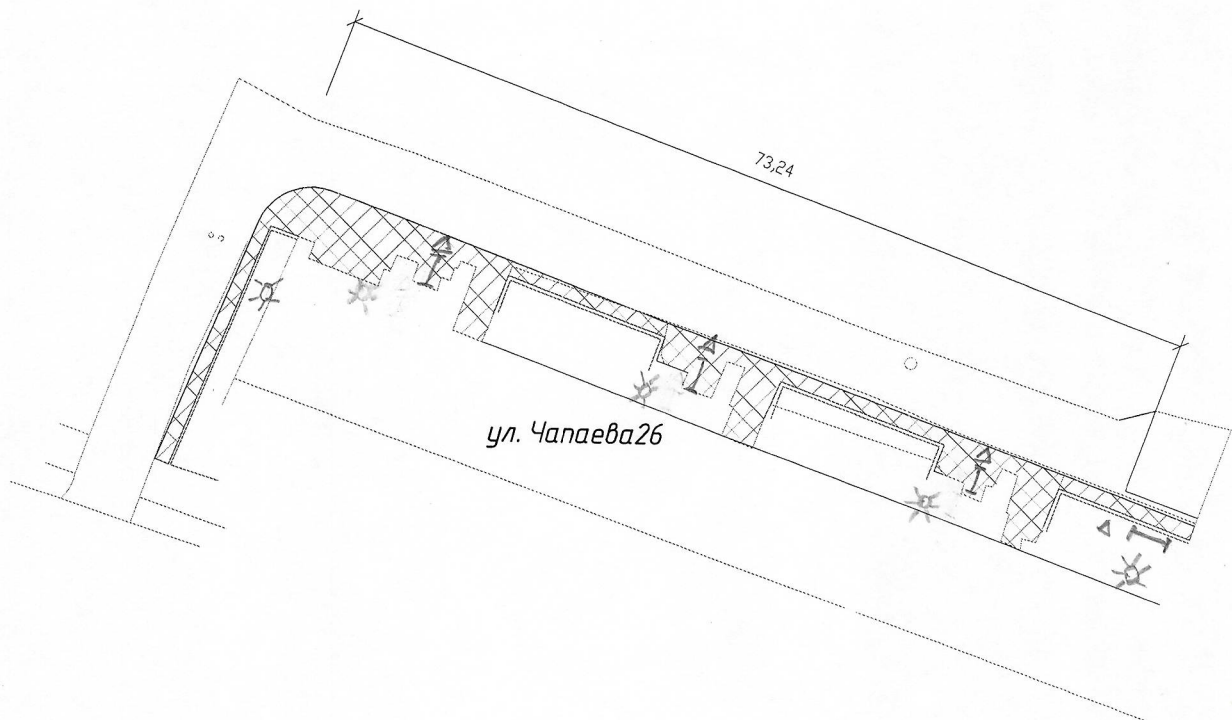


Масштаб 1:10 м
 0 1 2 3 4 5 6 7 8 9 10



ул. Чапаева 26

-  площадь нового тротуара 259 м²
-  Ограждением - 79 м.п.
-  Бордюр тротуарный 100*20*8 - 82 м.п.

-  - урна
-  - лавочки
-  - светильник

Должность	Ф.И.О.	Подпись	Дата

Исполнительная документация
 по рабочему чертежу
 Ремонт асфальтобетонного покрытия по адресу:
 г. Дзержинск, ул. Чапаева 26

Благоустройство

Исполнительная схема
 участка под благоустройство

