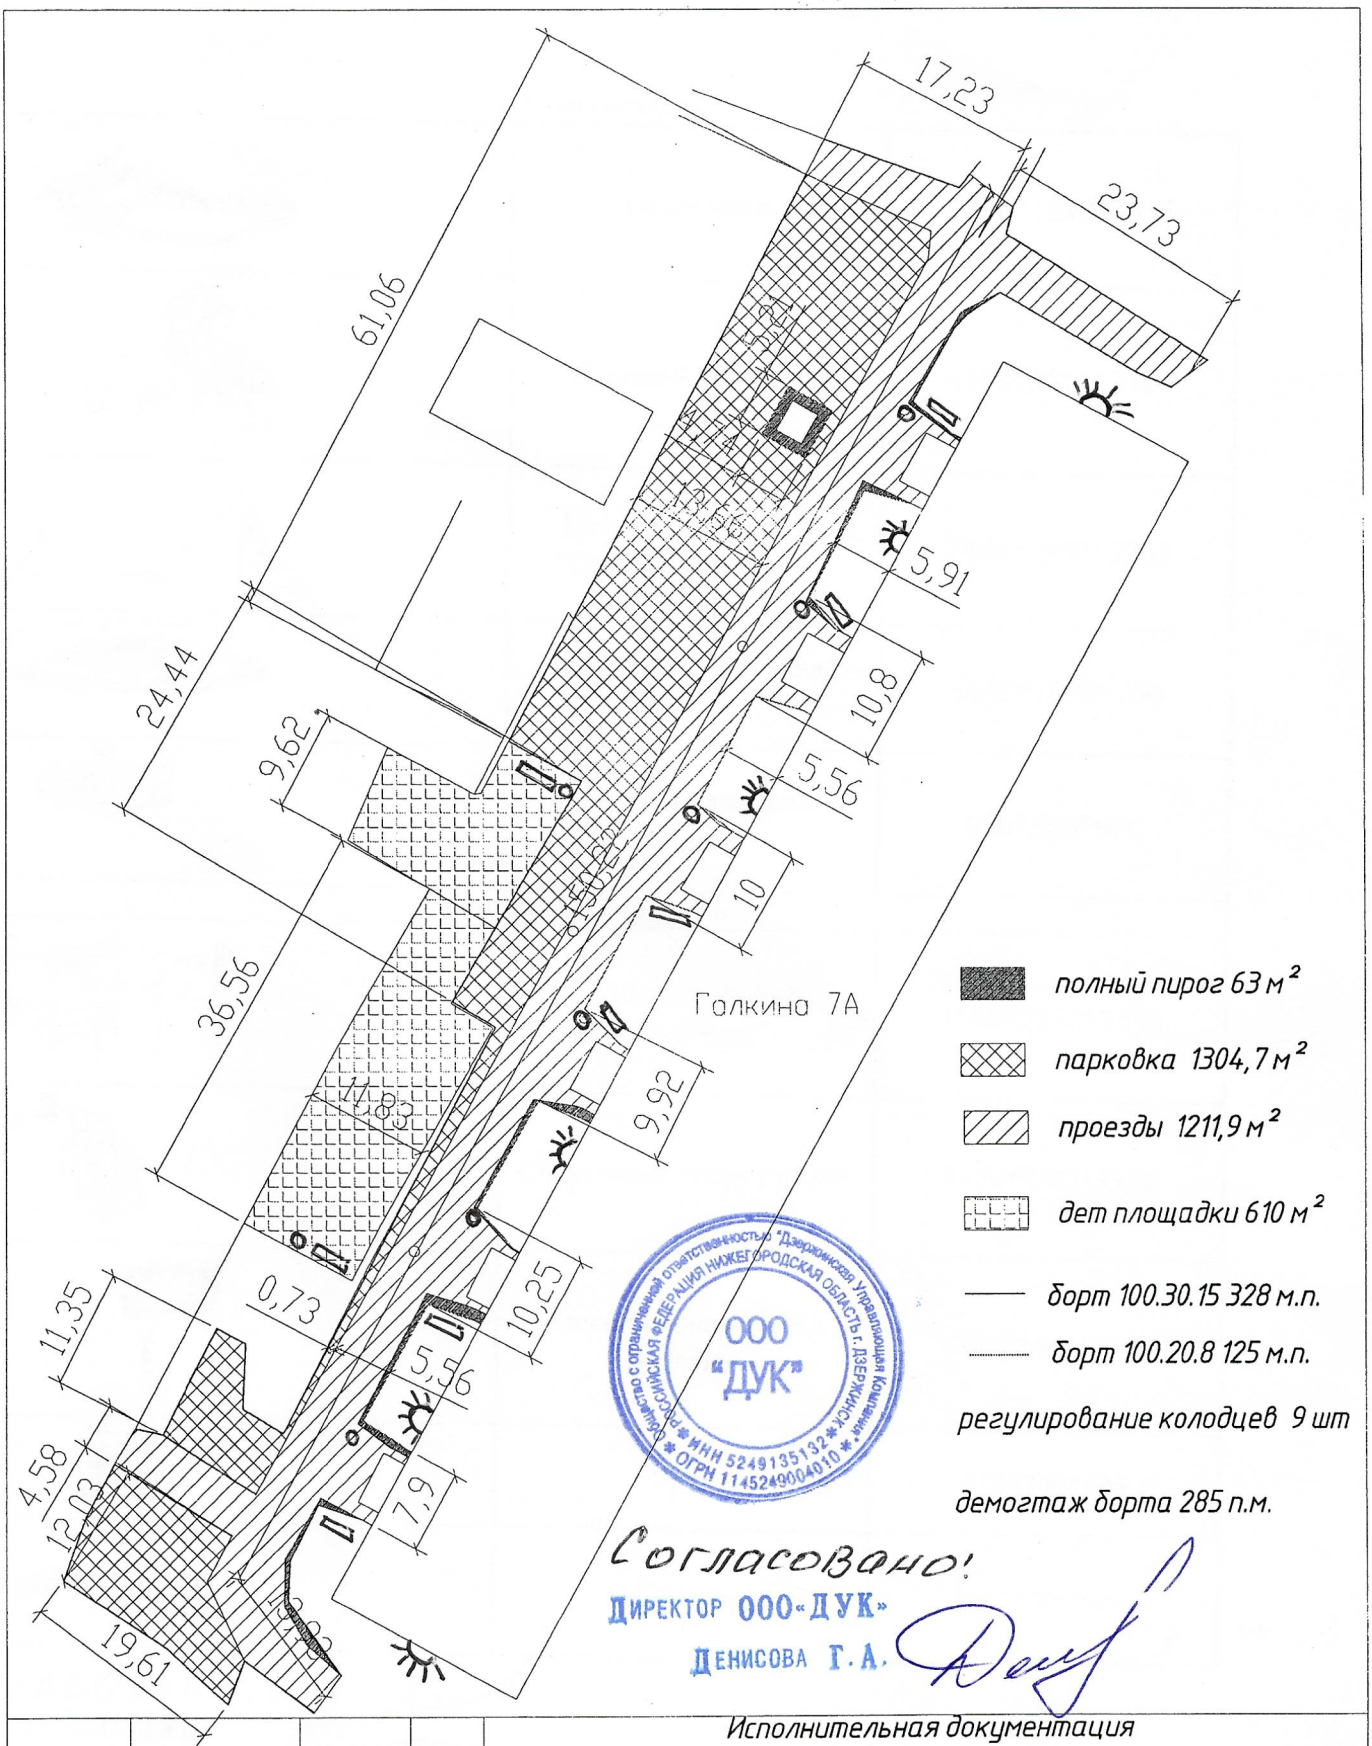

ООО "ДУК"

Согласовано!
Директор ООО «ДУК»
Денисова Г.А.

				Исполнительная документация по рабочему чертежу
				Ремонт асфальтобетонного покрытия по адресу: г. Дзержинск, Галкина 7А
Должность	Ф.И.О.	Подпись	Дата	
				Благоустройство
				Исполнительная схема благоустройства

Согласовано уполномоченным лицом Застройщика

Формат А4